

U.O.C. Gestione Infrastrutture e Patrimonio



Al Responsabile del Procedimento
Dott.ssa A.Raimondo
a.raimondo@aocs.it
Sede

Cosenza, 26/01/2017

Oggetto: **PROCEDURA RISTRETTA PER FORNITURA E POSA IN OPERA DI N°1 ANGIOGRAFO ED ACCESSORI COMPRESO I LAVORI EDILI ED IMPIANTISTICI PRESSO I LOCALI DELL'UOC CARDIOLOGIA INTERVENTISTICA DEL NUOVO EDIFICIO D.E.A. NEL P.O."ANNUNZIATA" DI COSENZA. CIG.680884764A**

Riscontro quesiti ditte partecipanti alla gara.

I inoltro.

In relazione a quanto richiesto dalle Ditte interessate a partecipare alla gara di pari oggetto, riportiamo di seguito, per quanto nelle proprie competenze, alcune delucidazioni a riscontro :

In riscontro ai quesiti posti:

QUESITO 1: In riferimento all'Art. 5 capitolato speciale di appalto, viene richiesto progetto nella versione cantierabile, considerato che nella fase di gara non sarà possibile acquisire tutte le informazioni necessarie per redigere la progettazione richiesta, si chiede di confermare che il livello di progettazione da fornire in questa fase è da intendersi definitivo (DPR 207 del 2010);

Risposta 1: Si conferma il progetto definitivo secondo le disposizioni di Legge, per quanto concerne il Progetto Esecutivo Cantierabile sarà a cura della ditta aggiudicataria.

QUESITO 2: Si chiede di confermare che l'impiantistica elettrica necessaria per l'allestimento della sala angiografica, si dovrà attestare, ai punti di consegna, se disponibili, presenti sul perimetro dell'area di intervento, eccetto la linea elettrica di alimentazione della nuova apparecchiatura, caso contrario fornire le indicazioni dove allacciare le UTENZE necessarie, la potenza elettrica disponibile e caratteristiche degli interruttori compresa la documentazione e schemi elettrici della quadristica;

Risposta 2: Si ribadisce che tutte le opere necessarie per dare finita e funzionante la diagnostica angiografica sono a totale carico dell'aggiudicatario, quindi anche tutti i collegamenti elettrici necessari per dare alimentazione elettrica, alimentazione da UPS e TR di Isolamento, eventuale aggiunta di interruttori nei quadri elettrici esistenti al piano dell'emodinamica e piano sottostante, la modifica /sostituzione, qualora ritenuta necessaria.

QUESITO 3: Si chiede di voler fornire planimetrie "As built" in formato DWG degli impianti elettrici di distribuzione prese, forza motrice, illuminazione, Illuminazione di emergenza, trasmissione dati e cablaggio strutturato, relativi al reparto di emodinamica e all'area oggetto d'intervento.

RISPOSTA 3: Risposta : Si allegano planimetrie AS-BUILT in DWG e PDF n° 10 A – 11 A -13 A

QUESITO 4: Considerato che in sede del sopralluogo si è constatato che le opere di allestimento della sala angiografica si dovranno integrare con quanto già presente nella restante quota parte del reparto già in funzione e che sono da ritenersi presenti alcune predisposizioni impiantistiche già realizzate nei precedenti lavori e **visto che tali opere non hanno carattere generico ma sono piuttosto da considerarsi specifiche e dedicate alle nuove attrezzature, si chiede di mettere a disposizione la progettazione AS BUILT del reparto di emodinamica e di** fornire le planimetrie in formato DWG;

RISPOSTA 4: Si allegano planimetrie AS-BUILT in formato DWG e PDF.

QUESITO 5 : In riferimento alla documentazione tecnica da inserire nella busta 3, si chiede se il Progetto debba essere esecutivo o definitivo (come riportato a pag.10,art.6 del Capitolato Speciale);

RISPOSTA 5 si conferma il progetto definitivo secondo le disposizioni di legge, per quanto concerne il Progetto Esecutivo Cantierabile sarà a cura della ditta aggiudicataria..

QUESITO 6 : Durante il sopralluogo abbiamo verificato che esistono, nelle vicinanze dell'area del cantiere, due locali destinati ad UPS, nel reparto di Anatomia Patologica e al piano sottostante. Si richiede, pertanto, quale locale dovrà essere utilizzato e quale è il carico di esercizio del solaio di tale locale.

RISPOSTA 6 : Il locale dove è alloggiato l'attuale UPS per apparecchiature e servizi si trova al livello 1 del DEA (piano interrato quota -7,35 mt.).

QUESITO 7: Si richiede di specificare se i gas medicali devono prevedere anche il Protossido d'azoto;


RISPOSTA 7: Si precisa che l'impianto gas medicali dovrà essere analogo a quello esistente per la sala di emodinamica 1.

QUESITO 8: A pag.8 del Capitolato Speciale si fa riferimento a sale refertazione e attesa pazienti, si chiede se trattasi di refuso;

RISPOSTA 8: Per quanto concerne la "attesa pazienti" si conferma che trattasi di refuso.

Al fine di riscontrare il Quesito della ditta PHILIPS è necessario che la ditta stessa chiarisca a quale UPS si riferisce quando parla di "secondo UPS".


Chiarimenti tecnici trasmessi via mail dall' U.O.C. Gestione Infrastrutture e Patrimonio in data 26/01/2017.

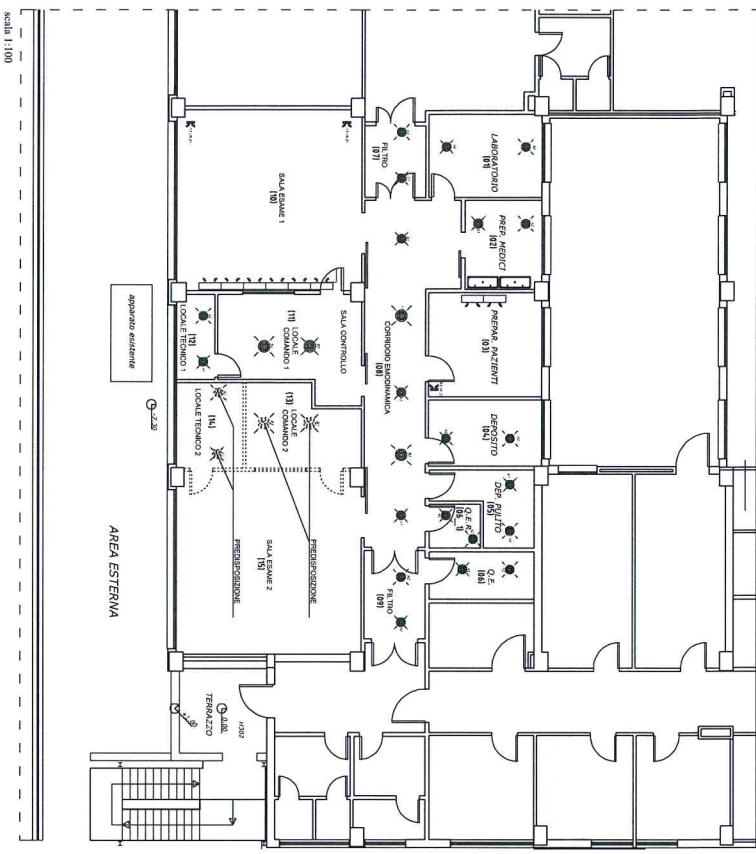

Scala 1:100


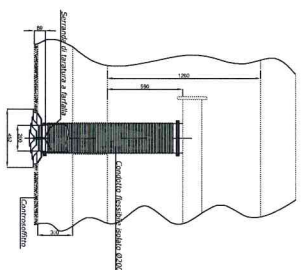



PARTICOLARE DIFFUSORE CIRCOLARE A CONI VARIABILI DN200
Particolare non in scala

LEGENDA


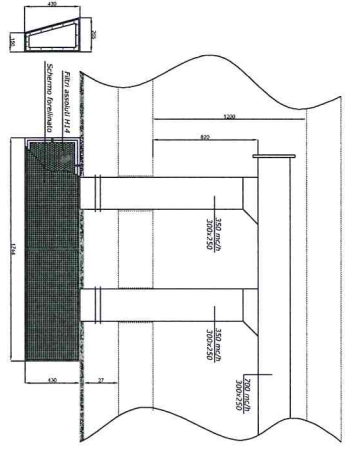

PARTICOLARE UNITA' MODULARE A FLUSSO D'ARIA TRASVERSALE DA 200 m³/h
Particolare non in scala

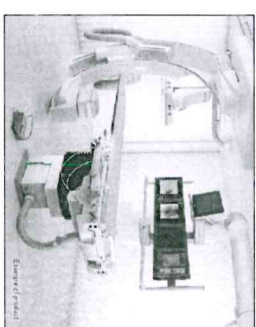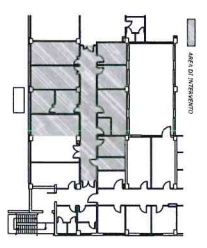

Procedura aperta per la fornitura di un impianto angiografico per diagnostica e procedure cardiologiche e neurodiagnostiche - formula chiavi in mano C.I.G. 407648884P


Il DIRETTORE DEI LAVORI

ING. A. DE MARCO

ESEGUITO

SIEMENS S.P.A.
Capo Gruppo Mondovio R.T.I.
Via Forno e Alberto Fratelli, 10 - 20128 Milano

IGNAZIO ALI' s.p.a.
Mondovio R.T.I.
Via A. Cornali 164-20130 Genova di Colonne

TAV. 06/A SCAL A VARIE



sala Emiodinamica
Terminali di immissione e tabelle

Il progettista
Progett. Emiodinamica
Ing. P. Minomura


data: 1/24/2013


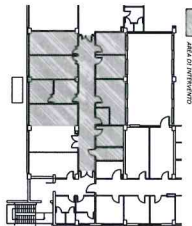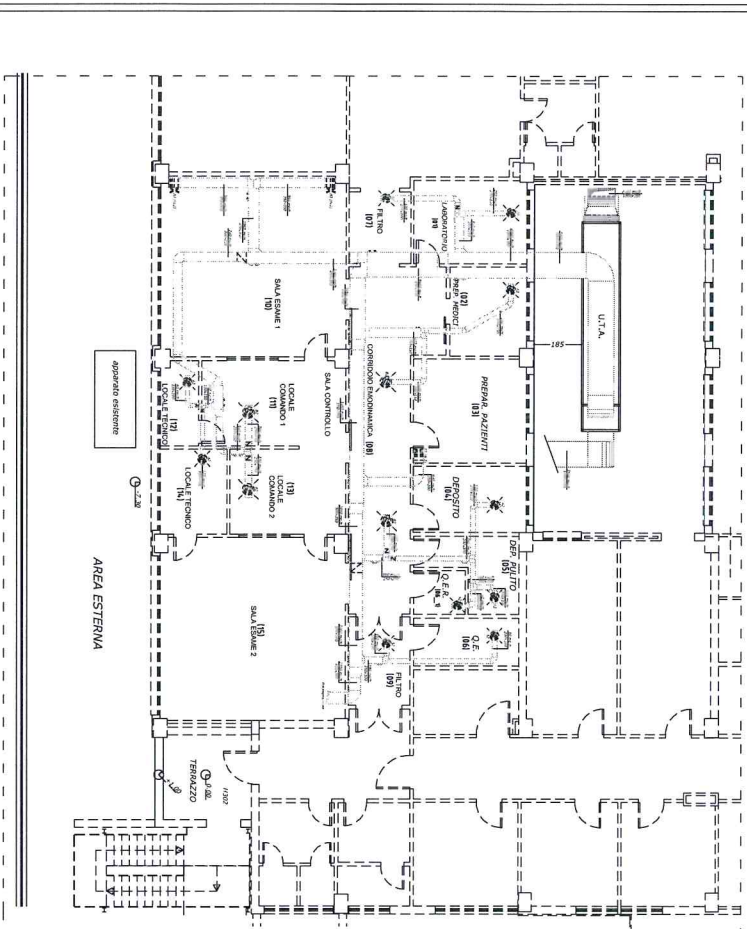

LEGENDA





AZIENDA OSPEDALIERA DI COSENZA

Procedura aperta per la fornitura di un
 impianto angiografico per diagnostica e
 procedure cardiologiche e
 neuroradiologiche - formula chiavi in mano
C.I.G. 407648884P

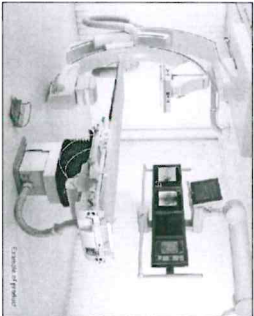

ESECUTIVO
 Ing. A. DE MANCO

IN DIRETTORE DEI LAVORI

SIEMENS S.P.A.
 Corso Europa Mendotone R.T.I.
 Via A. Moro e Abate Pirelli, 10 - 20128 Milano

ICMAZIO ALI S.p.A.
 Via A. Manzoni 154-35000 Genova di Carmine
 Mendotone R.T.I.


TAV. 07/A SALA Emrodinamica
 Canalizzazione di ripresa
 quota + 3,30 m (quello impianti)

Il progettista
 Project Manager
 Ing. P. Bellocchio


14/10/2013


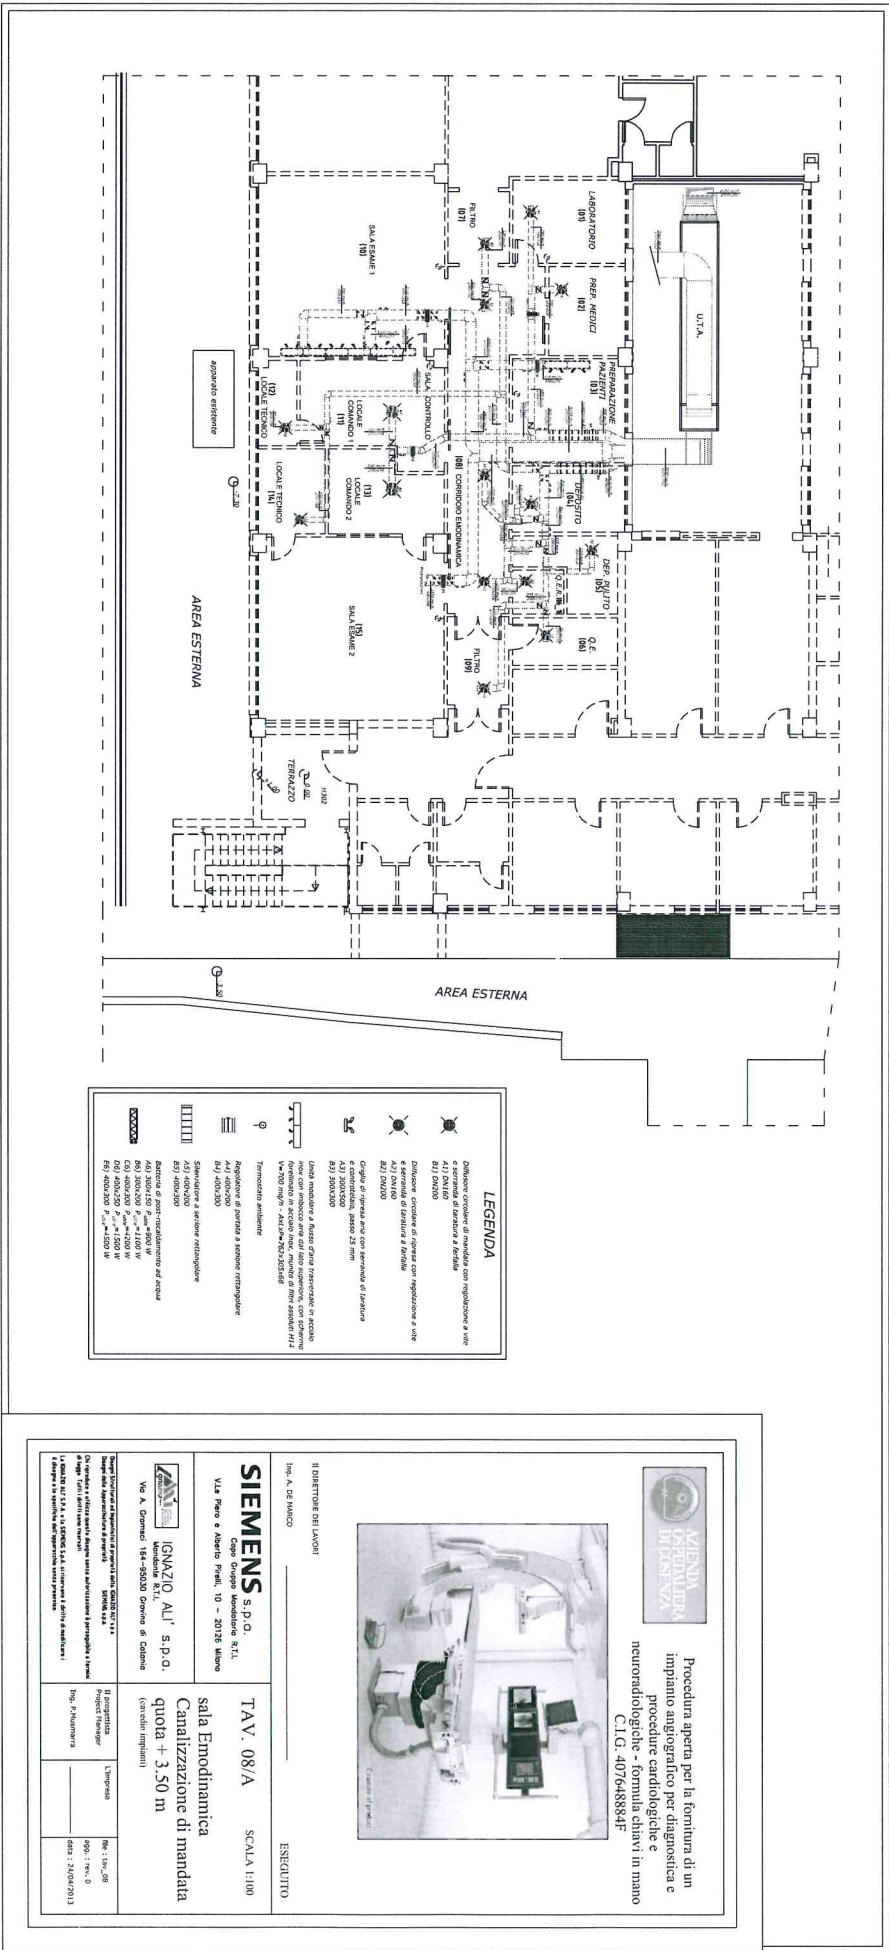


LEGENDA




Procedura aperta per la fornitura di un impianto angiografico per diagnostica e procedure cardiologiche e neuroradiologiche - formula chiavi in mano C.I.G. 407648884F


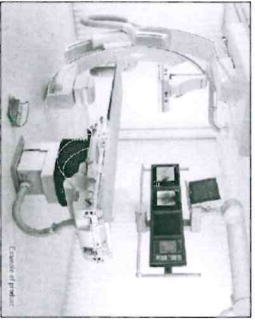


Il DIRETTORE DEI LAVORI
Ing. A. DE MANCO
ESIGUITO

SIEMENS S.P.A.
Via Pireo e Alberto Fratelli, 10 - 20126 Milano
Cappo Gruppo Medizione S.r.l.
TAV. 08/A
SCALA H:100
sala Emiodinamica
Canalizzazione di mandata
quota + 3,50 m
(con tutti impianti)

Il progettista
Project Manager
Ing. S. Mammola
Il cliente
Ing. S. Mammola
Data: 2/08/2013


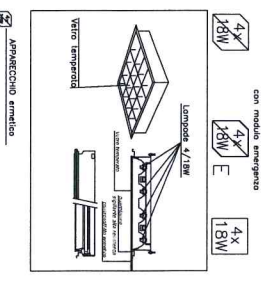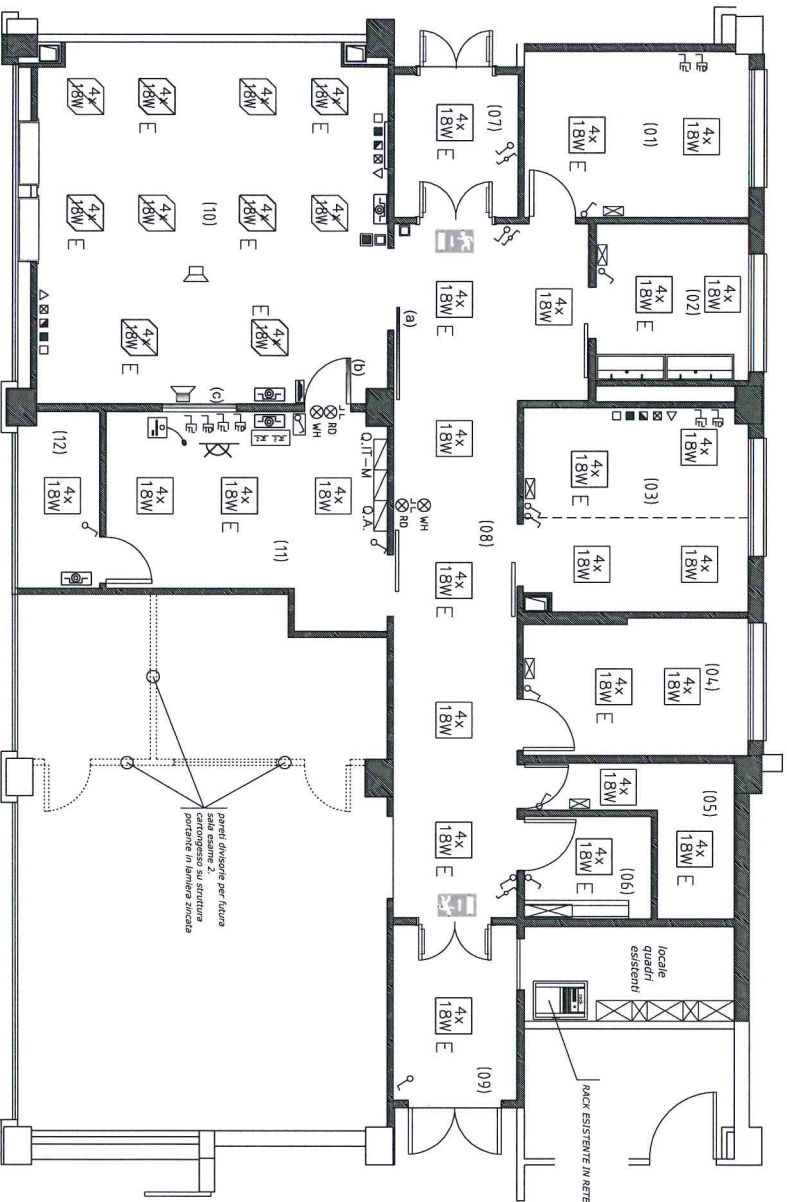

con modulo separabile


LOCALE	DESCRIZIONE
(01)	LABORATORIO
(02)	PREP. MEDICI
(03)	PREP. PAZIENTI
(04)	DEPOSITO
(05)	DEPOSITO PULITO
(06)	LOCALI QUADRI
(07)	FILTRO
(08)	CORRIDOIO
(09)	FILTRO
(10)	SALA ESAME 1
(11)	SALA ESAME 2
(12)	LOCALI TECNICI 1

	lampade e ripetizione di linee
LEGENDA	
	Indicazione Via di Fondo - lampada sempre accesa
	Interruttore luce, IP 18A, serie civile da incasso.
	Deviatore luce, IP 18A, serie civile da incasso.

LEGENDA SIMBOLI DISPOSITIVI DI SICUREZZA

	Segnalazione Dica - Immessa RX
	Contatto magnetico Fusa
	Pulsanti di Allarme/Estinzione fumo
	Pulsanti di Emergenza
	Pulsanti emergenza
	pendolo remote controllo fumo

Pesa telefonica tipo B11
 Pesa trasmissione dati tipo B45 col 5e
 Heart beat
 Altoparlante
 Base microfonico

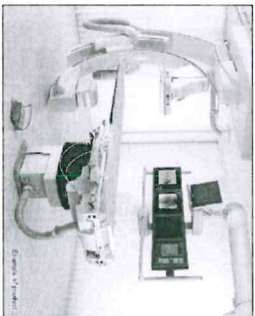

Procedura aperta per la fornitura di un impianto angiografico per diagnostica e procedure cardiologiche e neuroradiologiche - formula chiavi in mano
 C.I.G. 40/648884P

IL DIRETTORE DEI LAVORI
 Ing. A. DI MARCHIO

SIEMENS S.p.A.
 Capo Gruppo Mededone R.T.I.
 V.L. Piro e Alberto Piro, 10 - 20128 Milano

TAV. 10/A SCALA 1/50
 Impianto Elettrico
 - Illuminazione
 - telefonia e dati
 - dispositivi di sicurezza


ESEGUITO

Vo A. Geronzi 154-2020 Genova di Capone
IGNAZIO ALLI' S.p.A.
 Mededone R.T.I.





Il progettista
 Project Manager
 Ing. R. Scumera

L'ingegnere
 Resp. T. F. 0
 data: 24/09/2013


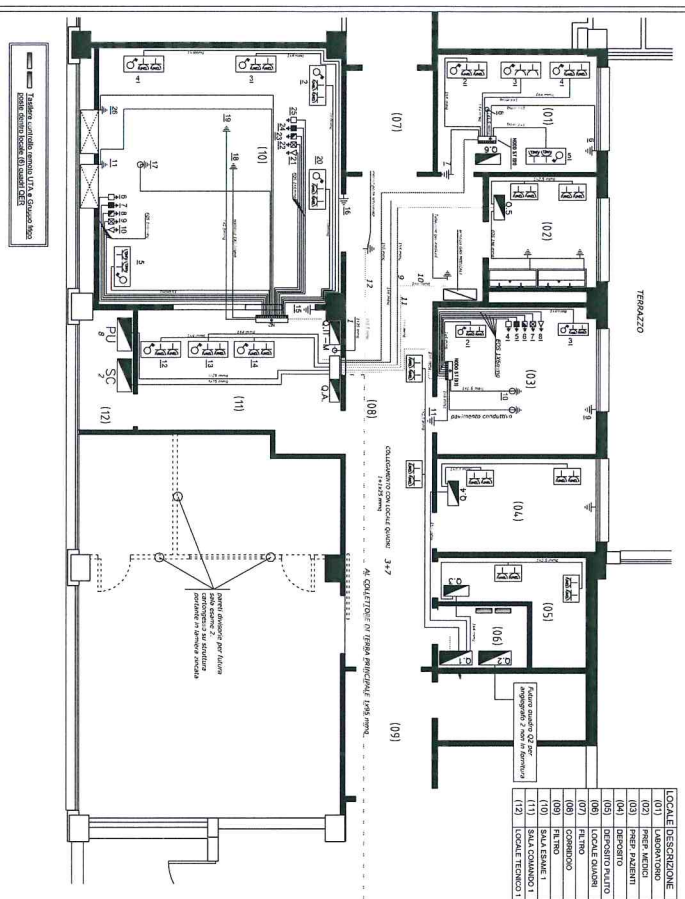
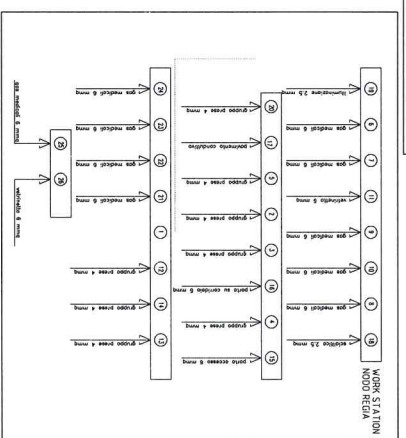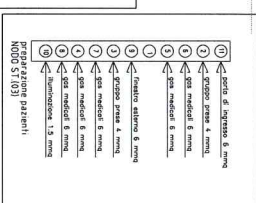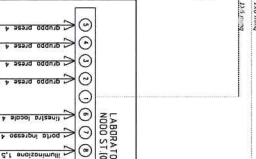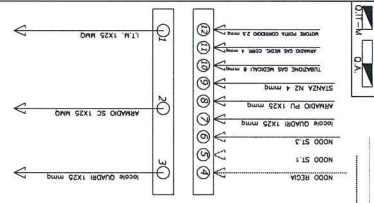


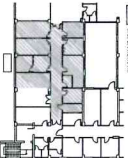

SIEMENS S.P.A.
 Via San Felice 33, 00193 Roma - Tel. 06/49997
CONZIO ALI S.p.A.
 Via M. Geronzi 14-14030 Orvieto - Tel. 0762/22112

TA.V. 10/A
 Impianto Elettrico - Distribuzione PE


SCALA 1:50

Procedura aperta per la fornitura di un impianto elettrico a bassa tensione a procedure tecniche C.I.G. 4058884F

ESERCITAZIONE: _____
 PROGETTISTA: _____

DATA: _____

penetrazione uso di intervento

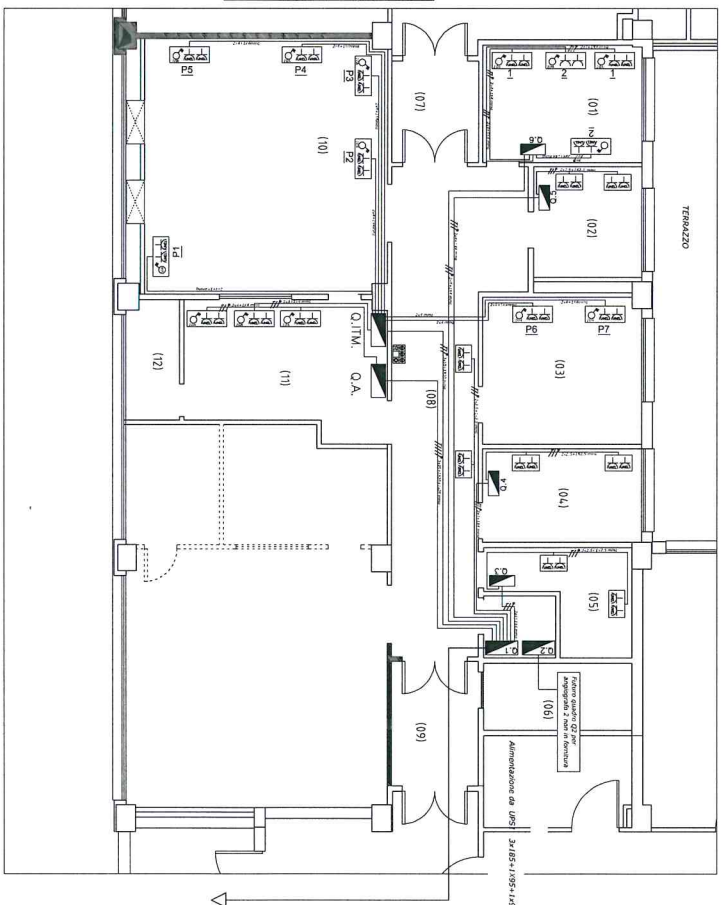

LOCALE DESCRIZIONE	

LEGENDA

Q1 Quadro elettrico di reparto
Q2 Quadro elettrico con trasformazione d'alimentazione
Q3 Quadro elettrico secondo edificio Sintes

SALOTTO


Cassello di luce (P)

Cassello di luce (T)

Cassello di luce (B)

P2X - a gruppo presa aereo trasformazione di isolamento

Preceduta prima per la funzione di un
impianto antiparatonica per diagnostica e
procedura cardiologica e
neuroradiologica - Fornita edili in mano
C.I.G. 47948854P

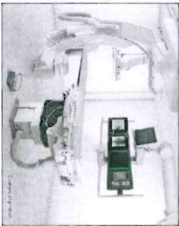

P2X - a gruppo presa aereo trasformazione di isolamento


SIEMENS S.P.A. O.D.
Piazzale Siemens 1, 20121 Milano

INTEGRATORE ALI' S.P.A.
Via A. Cavallotti 14, 00187 Roma



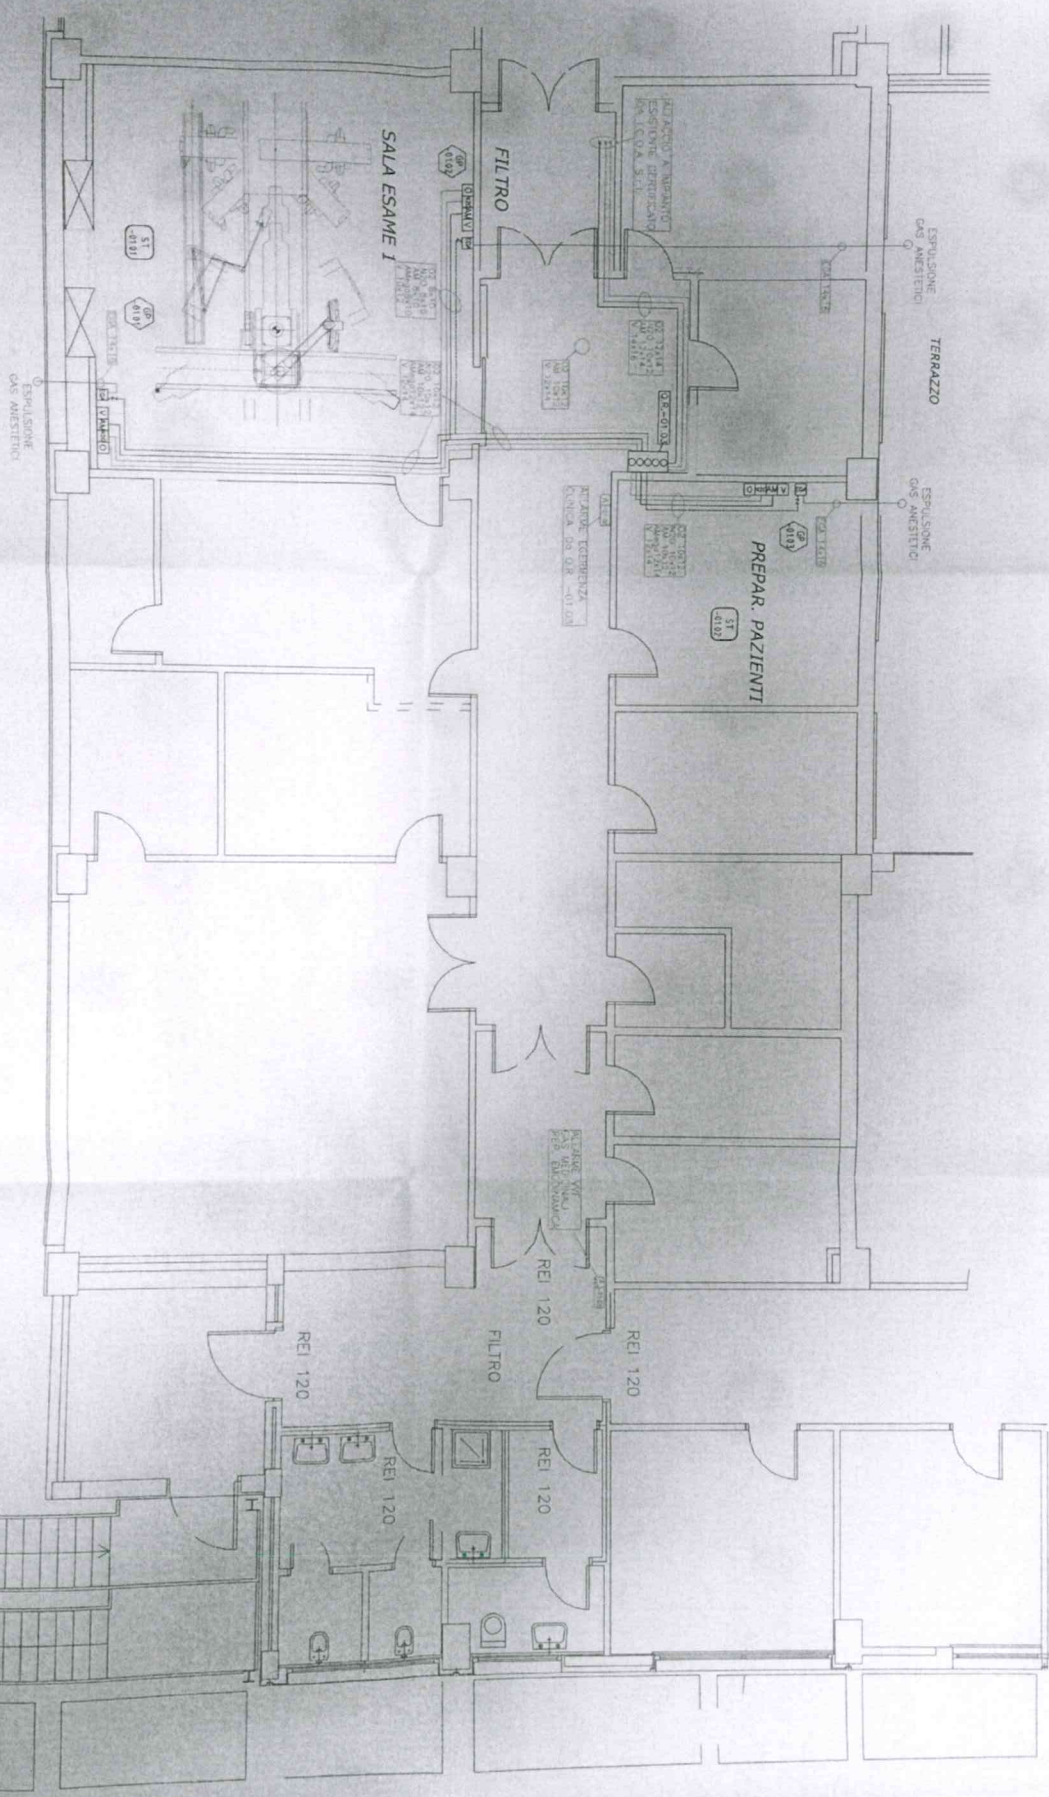

DEH OSPED
 COSENZA
 REG. ENCLD
 -11P- LIVEL
 PM. 014.1.

NO.	DESCRIZIONE	UNITA'	Q.TA.	VALORE	TOTALE
1
2
